



# Platsanalys

19/11

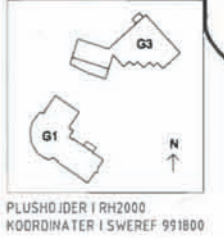

BET	AVT	ÄNDRINGEN	AVSET	DISK	DATUM
<b>RELATIONSHANDLING</b>					
<b>GREMO</b>		Ådögatan 113 112 24 STOCKHOLM E-mail: ark.gremo@gremo.com www.gremo.com Tel. 08-28 64 23			
UPPHÄVNING NR 1414	REVID AV AE	HANDLÄGGARE IJG			
START 2015-12-15	ANSÖKAN Ingrid Jonsson-Gremo				
NYCKELVIKSSKOLAN KV. BJÖRKSÖGEN 10					
SITUATIONSPLAN					
SKALA 1:400 / A1	BYGG NÖR A-40.0-0110	BYGG I BYG			

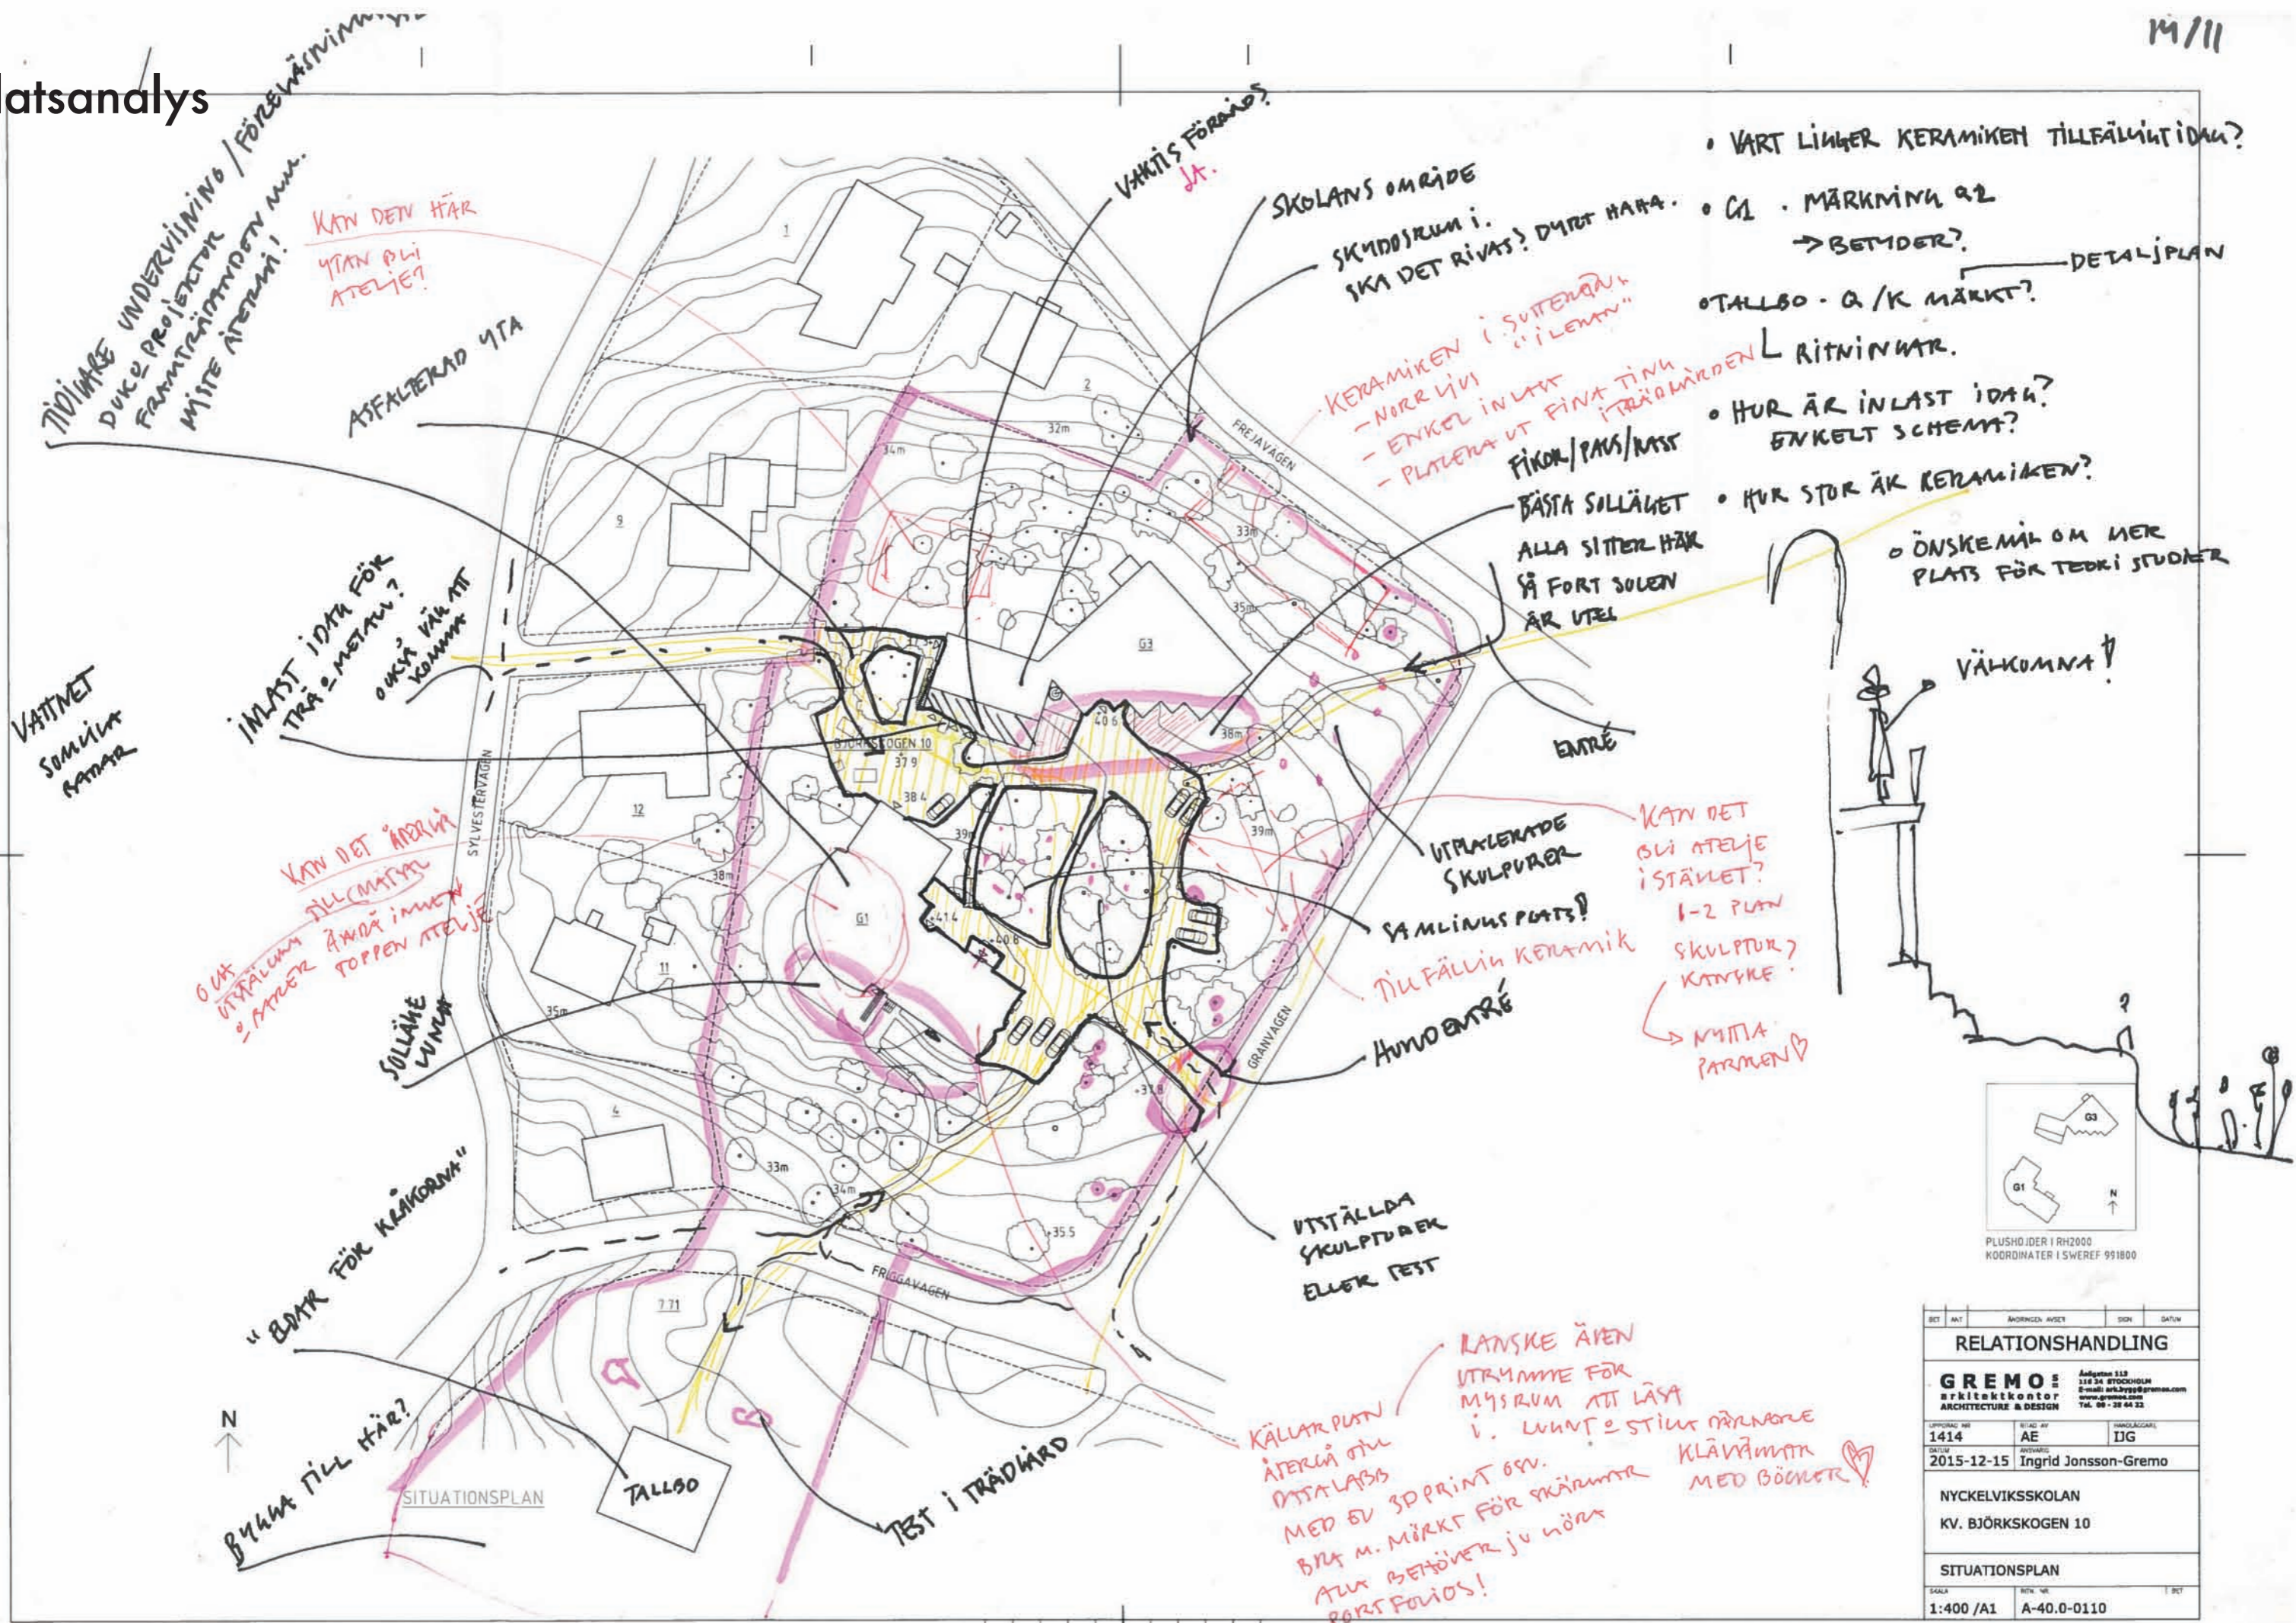

# Omgivning

